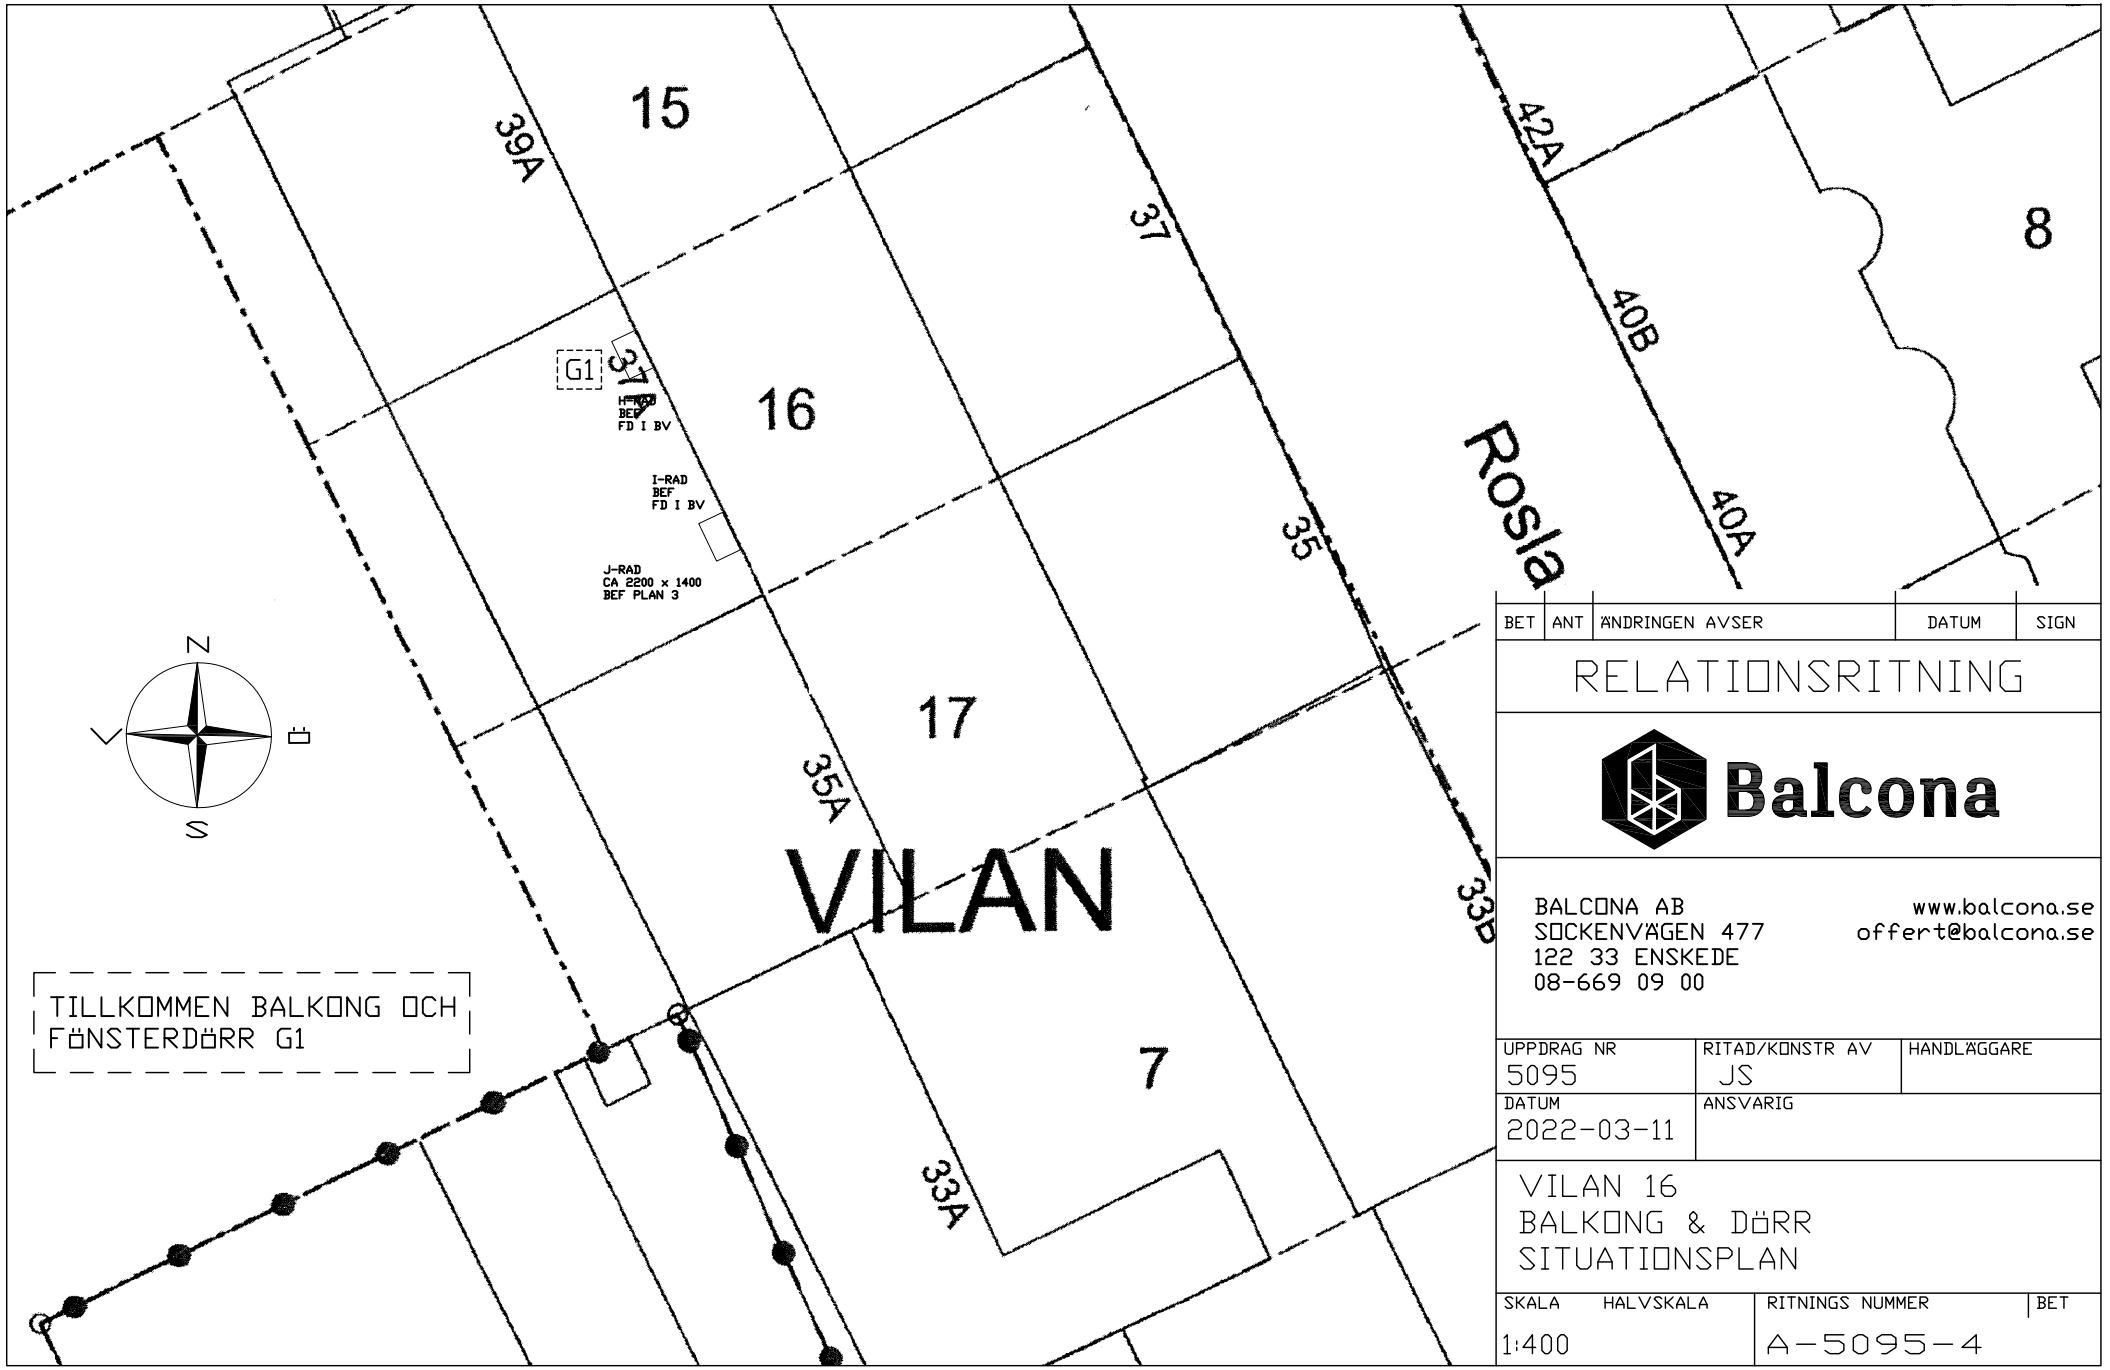


BET	ANT	ÄNDRINGEN AVSER	DATUM	SIGN

RELATIONSRITNING

Balcona

BALCONA AB
SOCKENVÄGEN 477
122 33 ENSKEDE
08-669 09 00


www.balcona.se
offert@balcona.se

UPPDRAG NR	RITAD/KONSTR AV	HANDLÄGGARE
5095	JS	
DATUM	ANSVARIG	
2022-03-11		

VILAN 16
BALKONG & DÖRR
SITUATIONSPLAN

SKALA HALVSKALA	RITNINGS NUMMER	BET
1:400	A-5095-4	

Inkom till Stockholms stadsbyggnadskontor - 2022-04-01, Dnr 2021-07546

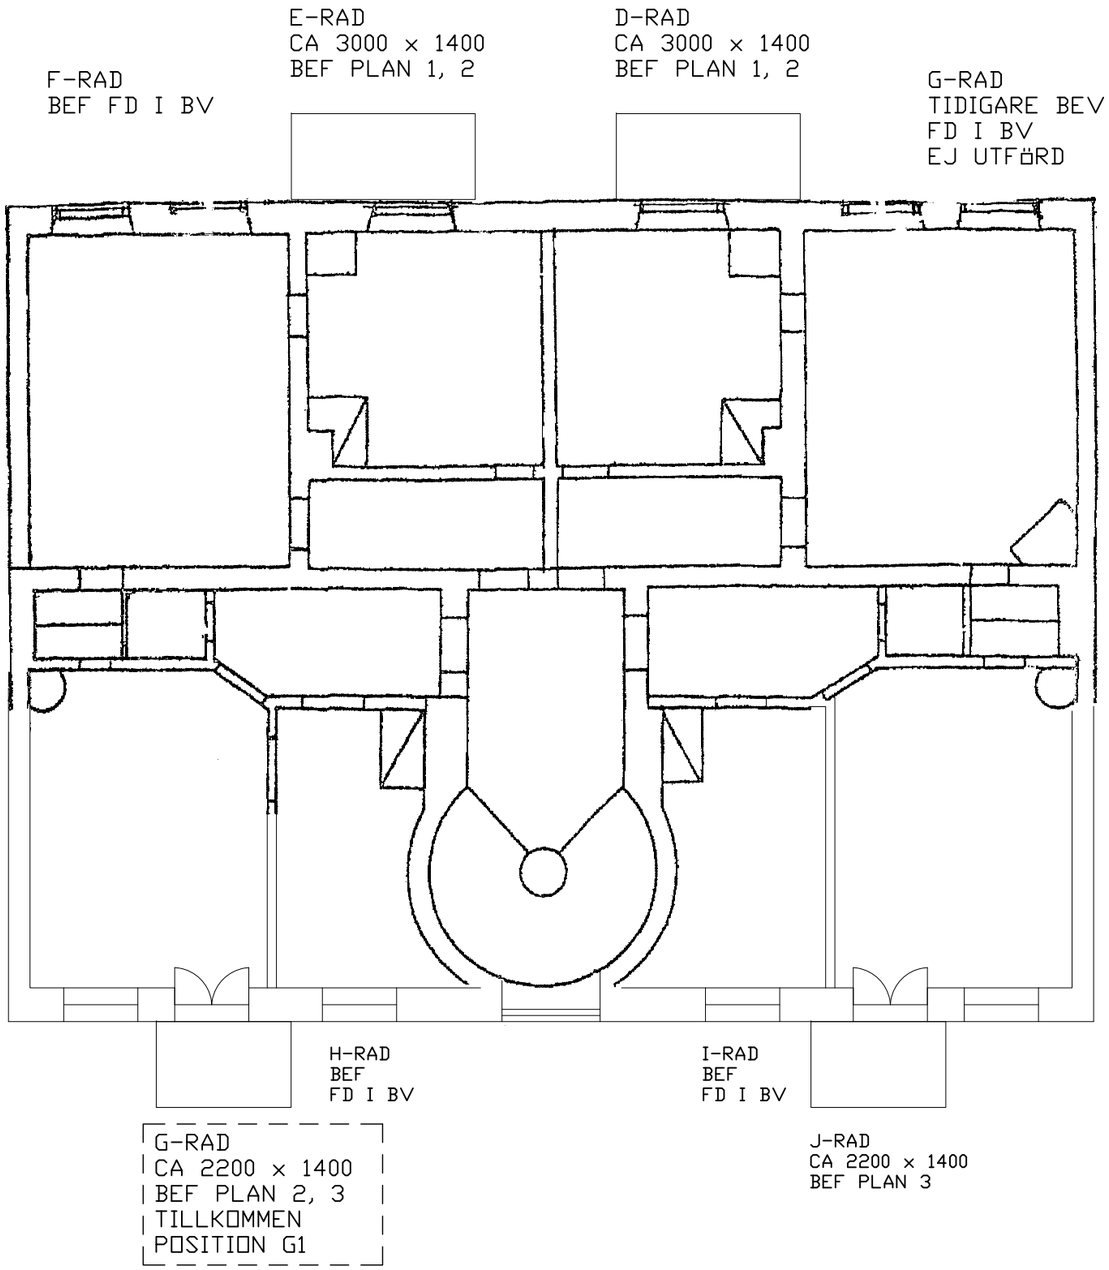

ANVISNINGAR

BEFINTLIG KARM RIVES OCH DEN NYA KARMEN MONTERAS I DESS STÄLLE. FÖNSTERDÖRR UTFÖRES I TRÄ LIKA BEFINTLIGA I SAMMA RAD BALKONGPLATTA UTFÖRES I STÅL ELLER KOMPOSIT LIKNANDE BEFINTLIGA STORLEK ANPASSAS EFTER BEFINTLIGA OCH VERKLIGA MÅTT PÅ FASAD, RÄCKE LIKA BEFINTLIGA. UNDERSIDA UTFÖRES SLÄT I KULÖR LIKA BEFINTLIGA. PINNRÄCKE AV SMIDESSTÅL I KULÖR SVART. INFÄSTNING ENLIGT K-RITNING.

TILLKOMMEN BALKONG OCH FÖNSTERDÖRR G1

NORMALPLAN skala 1:100

0 1 2 3 4 5 10M

BET	ANT	ÄNDRINGEN AVSER	DATUM	SIGN

RELATIONSRITNING

Balcona


BALCONA AB
SÖCKENVÄGEN 477
122 33 ENSKEDE
08-669 09 00
www.balcona.se
offert@balcona.se

UPPDRAG NR	RITAD/KONSTR AV	HANDLÄGGARE
5095	JS	
DATUM	ANSVARIG	
2022-03-11		

VILAN 16
BALKONG & DÖRR
PLAN

SKALA HALVSKALA	RITNINGS NUMMER	BET
1:100	A-5095-1	

Inkom till Stockholms stadsbyggnadskontor - 2022-04-01, Dnr 2021-07546

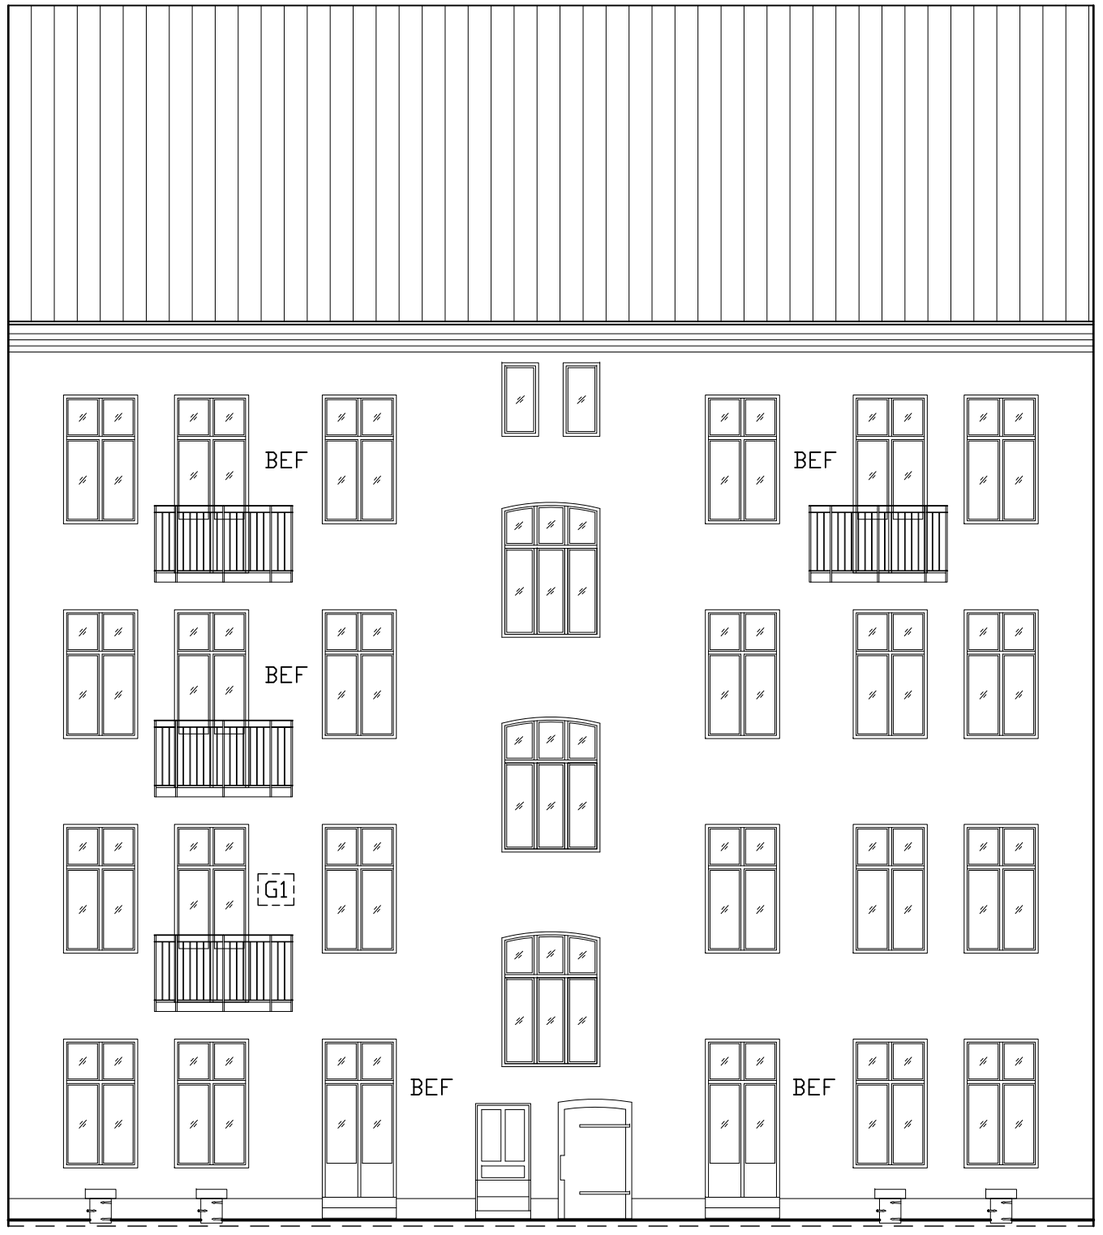

FASAD MOT SYDVÄST skala 1:100

ANVISNINGAR

BEFINTLIG KARM RIVES OCH DEN NYA KARMEN MONTERAS I DESS STÄLLE. FÖNSTERDÖRR UTFÖRES I TRÄ LIKA BEFINTLIGA I SAMMA RAD BALKONGPLATTA UTFÖRES I STÅL ELLER KOMPOSIT LIKNANDE BEFINTLIGA STORLEK ANPASSAS EFTER BEFINTLIGA OCH VERKLIGA MÅTT PÅ FASAD, RÄCKE LIKA BEFINTLIGA. UNDERSIDA UTFÖRES SLÄT I KULÖR LIKA BEFINTLIGA. PINNRÄCKE AV SMIDESSTÅL I KULÖR SVART. INFÄSTNING ENLIGT K-RITNING.

TILLKOMMEN BALKONG OCH FÖNSTERDÖRR G1

BET	ANT	ÄNDRINGEN AVSER	DATUM	SIGN

RELATIONSRITNING

Balcona

BALCONA AB
SOCKENVÄGEN 477
122 33 ENSKEDE
08-669 09 00

www.balcona.se
offert@balcona.se

UPPDRAG NR	RITAD/KONSTR AV	HANDLÄGGARE
5095	JS	
DATUM	ANSVARIG	
2022-03-11		

VILAN 16
BALKONG & DÖRR
FASAD MOT SYDVÄST

SKALA HALVSKALA	RITNINGS NUMMER	BET
1:100	A-5095-2	

Inkom till Stockholms stadsbyggnadskontor - 2022-04-01, Dnr 2021-07546