
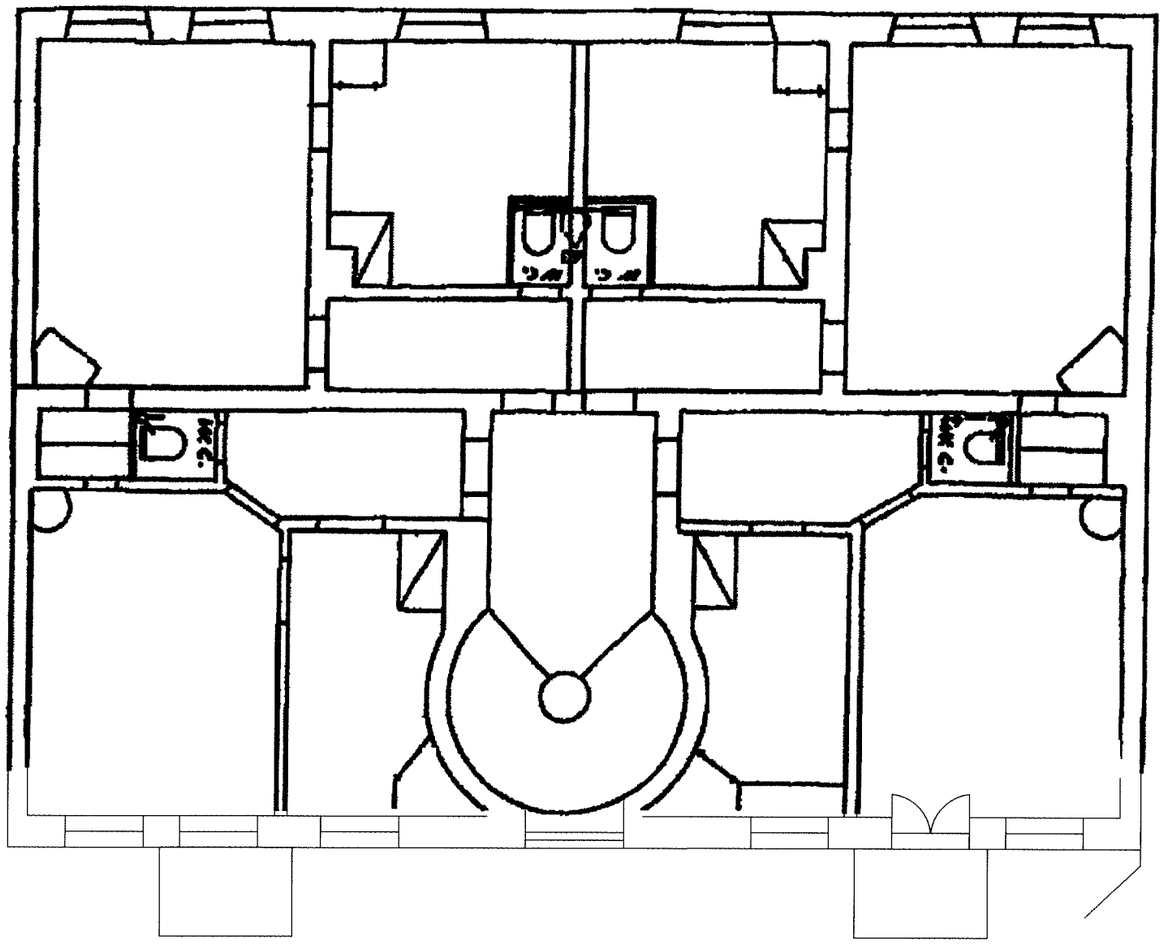


G-RAD
2100 x 1400
G3

H-RAD
ca 2100 x 1400
BEF. Balkonger

NORMALPLAN skala 1:100

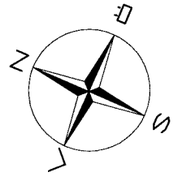

BET	ANT	ÄNDRINGEN AVSER	DATUM	SIGN

RELATIONSRITNING

Balcona


BALCONA AB
HARSUNDSVVÄGEN 166
124 59 BANDHAGEN
08-669 09 00
www.balcona.se
info@balcona.se
fax 08-669 09 05

UPPDRAG NR	RITAD/KONSTR AV	HANDLÄGGARE
4916	JS / BB	
DATUM	ANSVARIG	
2020-02-14		

VILAN 17
BALKONGER & DÖRRAR
NORMALPLAN

SKALA HALVSKALA	RITNINGS NUMMER	BET
1:100	A-4829-1	1

Inkom till Stockholms stadsbyggnadskontor - 2020-03-04, Dnr 2019-02459

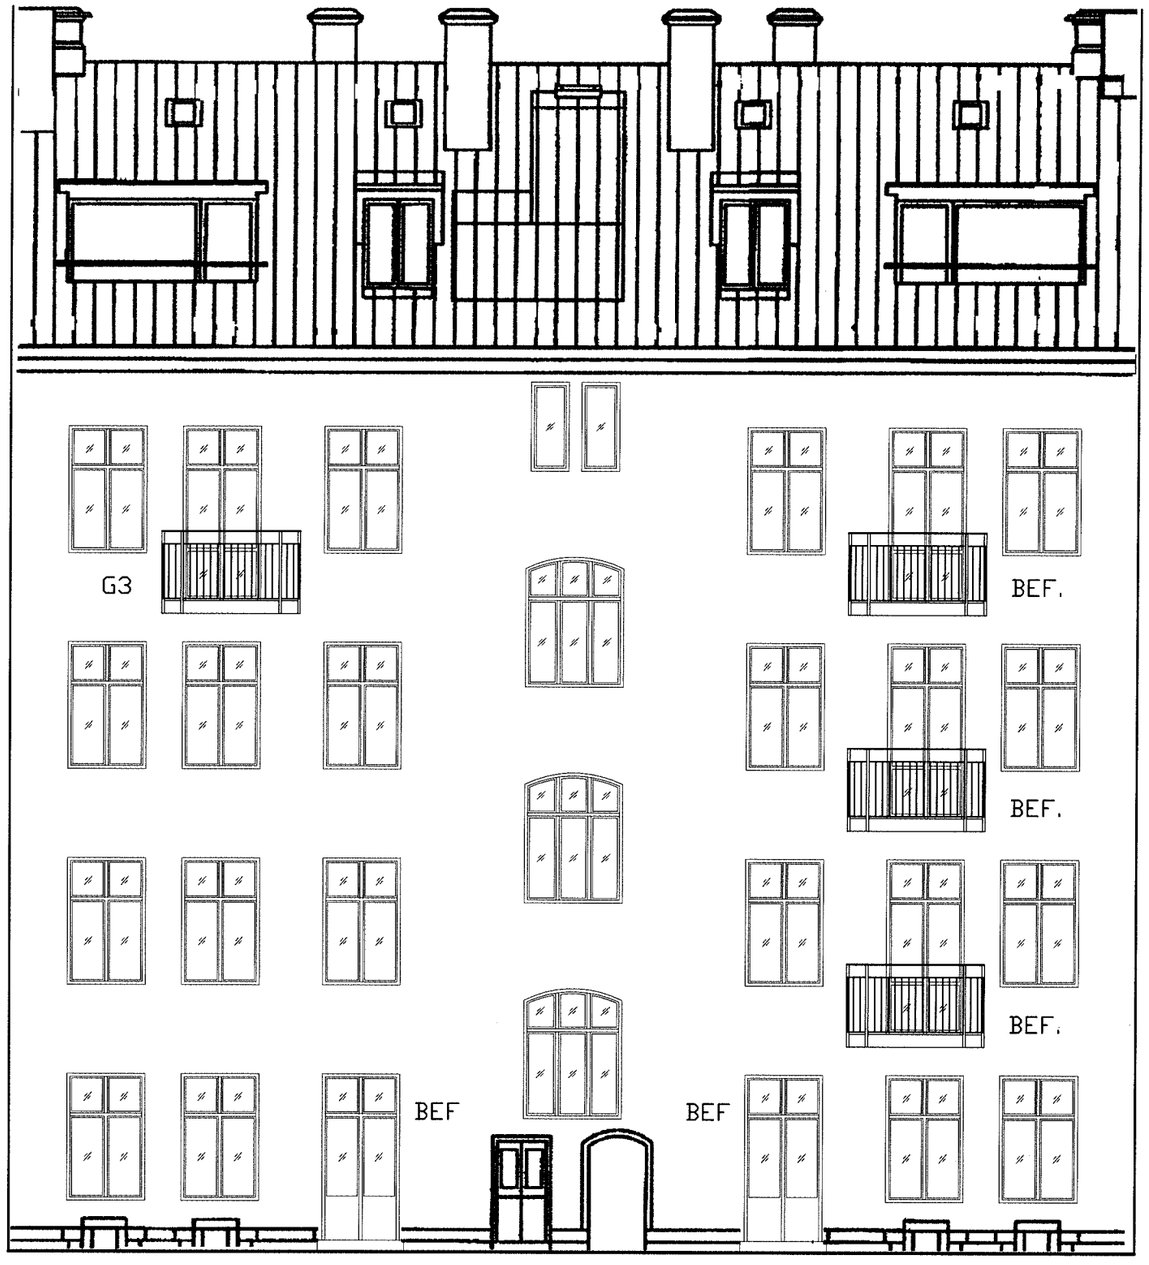

FASAD MOT VÄST skala 1:100

BET	ANT	ÄNDRINGEN AVSER	DATUM	SIGN

RELATIONSRITNING

Balcona

BALCONA AB
HARSUNDSVVÄGEN 166
124 59 BANDHAGEN
08-669 09 00
www.balcona.se
info@balcona.se
fax 08-669 09 05

UPPDRAG NR	RITAD/KONSTR AV	HANDLÄGGARE
4916	JS / BB	
DATUM	ANSVARIG	
2020-02-13		

VILAN 17
BALKONGER & DÖRRAR
FASAD MOT VÄST

SKALA HALVSKALA	RITNINGS NUMMER	BET
1:100	A-4829-2	1

Inkom till Stockholms stadsbyggnadskontor - 2020-03-04, Dnr 2019-02459