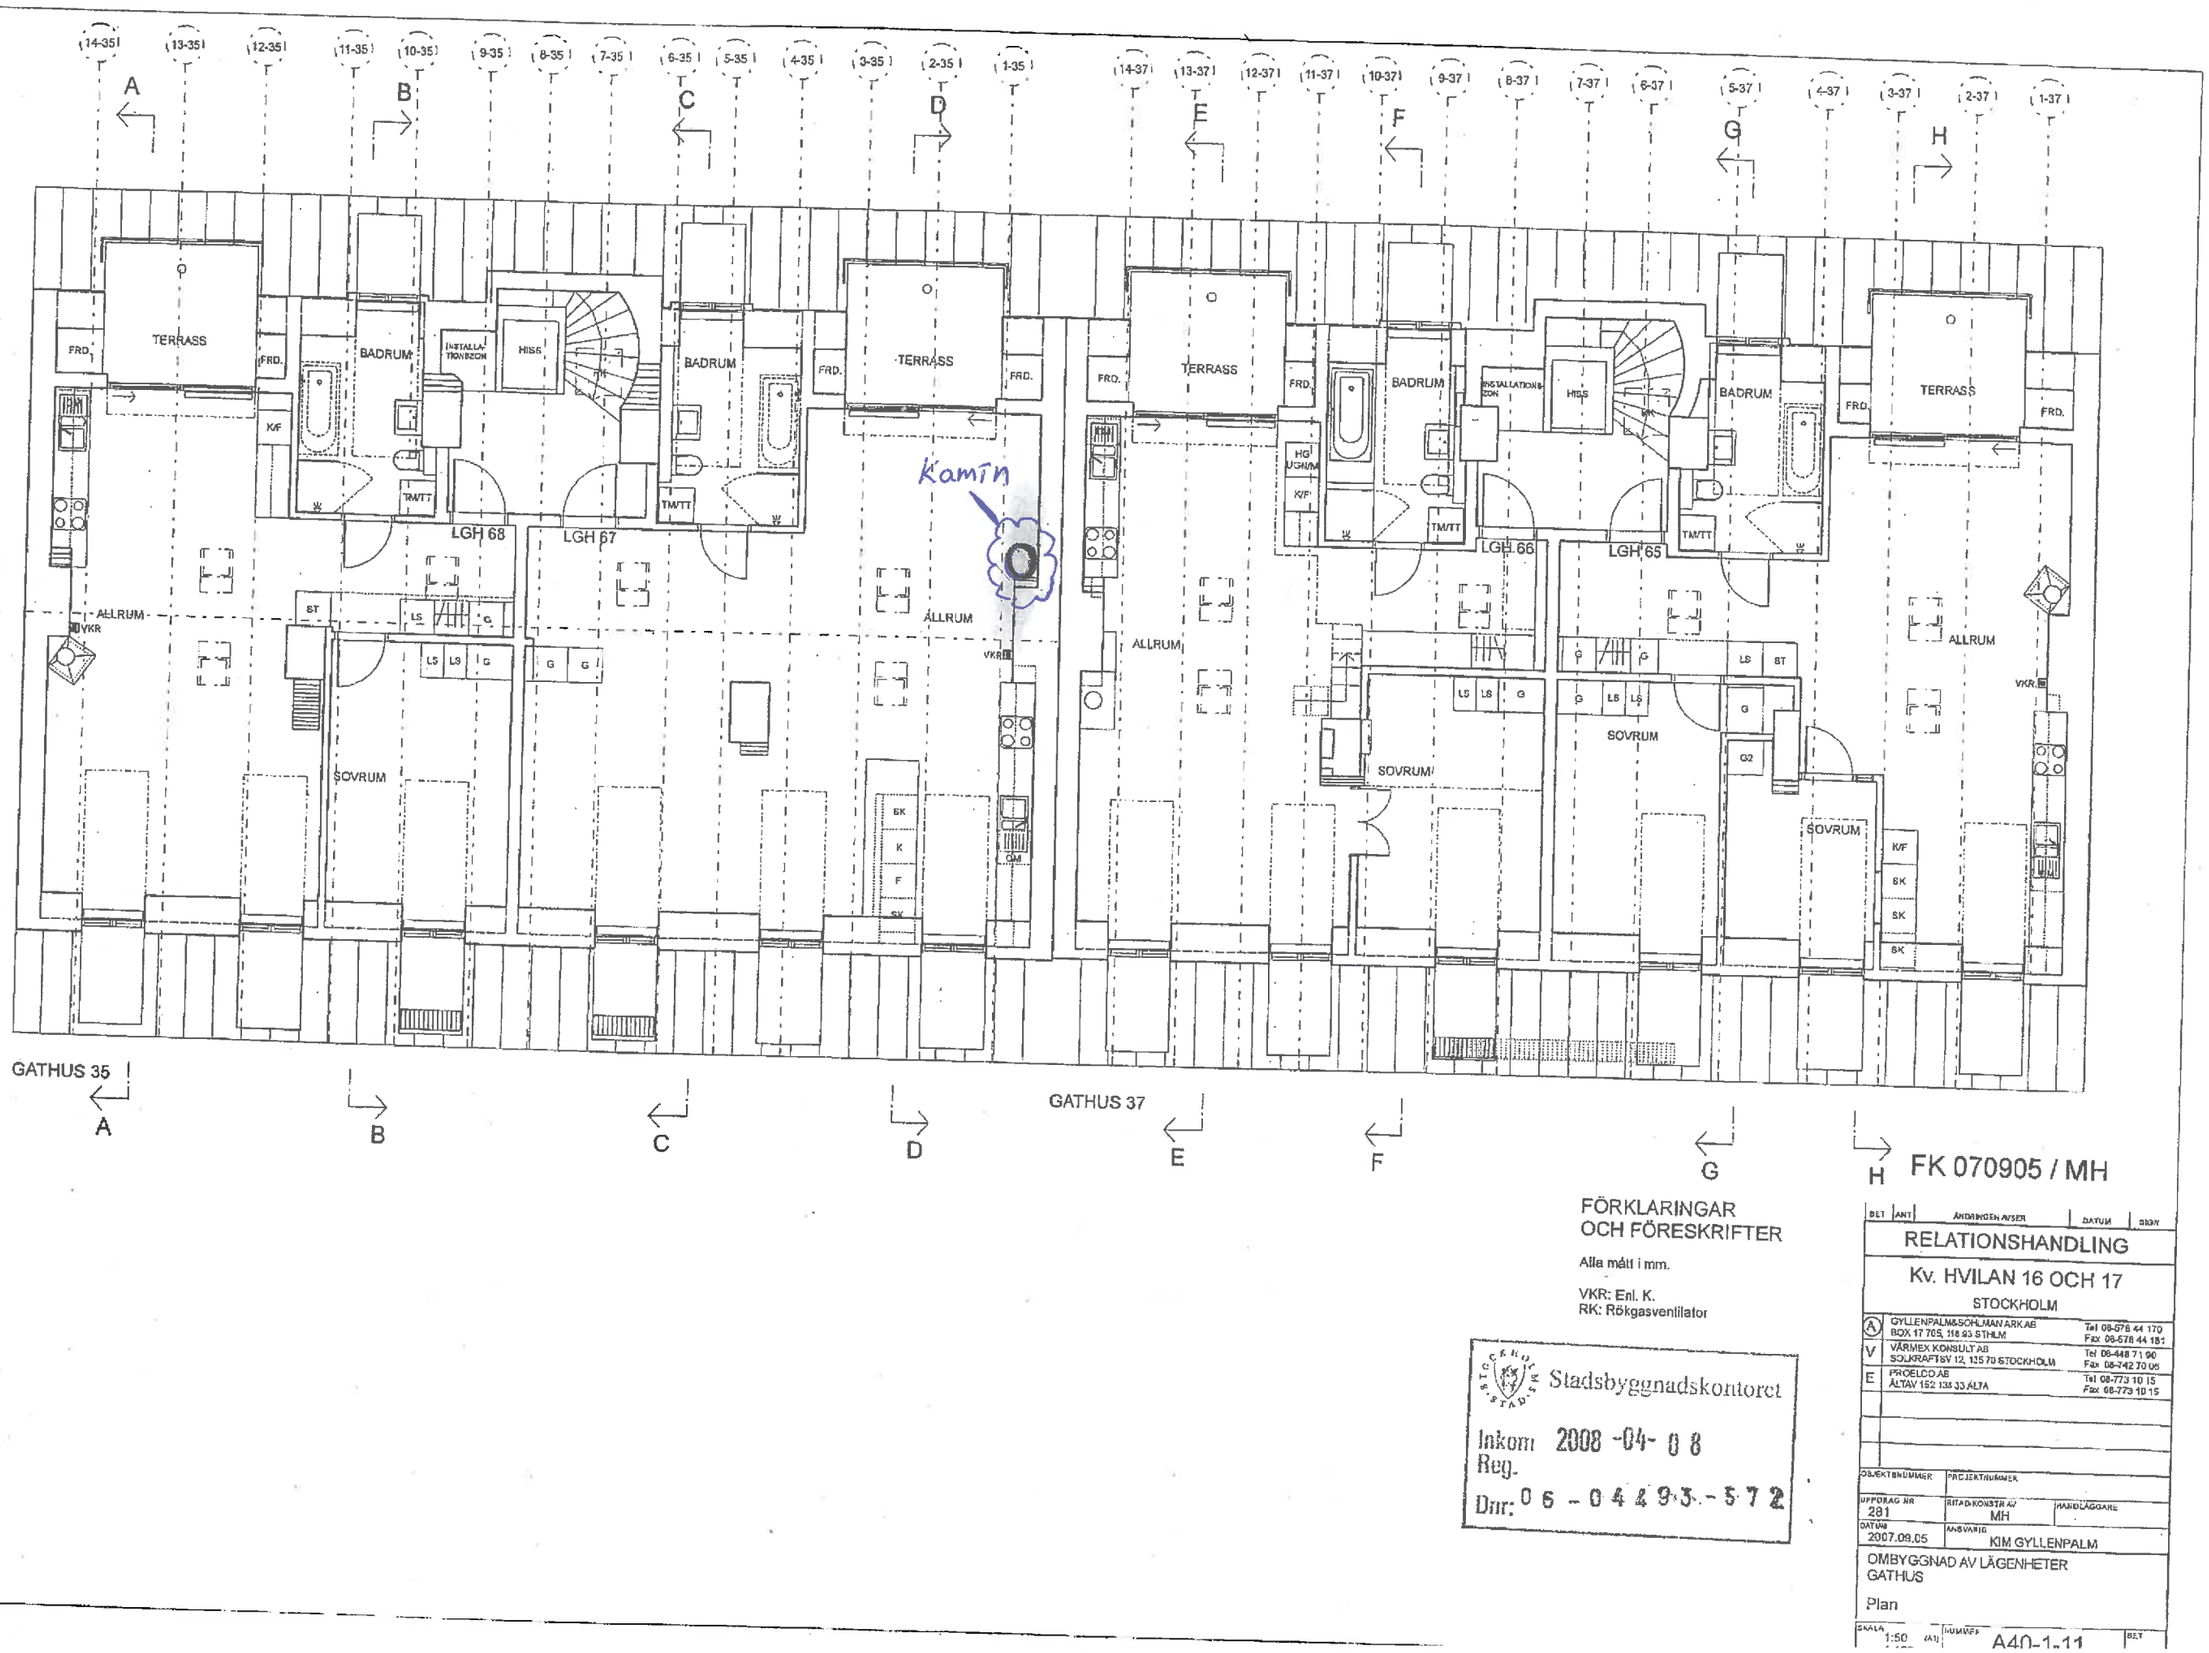


FÖRKLARINGAR
OCH FÖRESKRIFTER

Alla mått i mm.

VKR: Enl. K.
RK: Rökgasventilator

Stadsbyggnadskontoret
Inkom 2008 -04- 08
Reg.
Dnr: 06 - 0449 - 572

FK 070905 / MH

BET	ANT	ÄNDRINGEN AVSER	DATUM	SIGN
		RELATIONSHANDLING		

Kv. HVILAN 16 OCH 17
STOCKHOLM

A	GYLLENPALM&SCHLMAN ARK AB BOX 17 705, 118 93 STHLM	Tel 08-678 44 170 Fax 08-678 44 181
V	VÄRMEX KONSULT AB SOLKRAFTSV 12, 135 70 STOCKHOLM	Tel 08-448 71 90 Fax 08-742 70 05
E	PROELCO AB ÄLTAV 152 138 33 ÄLTA	Tel 08-773 10 15 Fax 08-773 10 15

OBJEKTSNUMMER	PROJEKTNUMMER		
UPPDRAG NR 281	RITAD/KONSTR AV MH	HANDLÄGGARE	
DATUM 2007.09.05	ANSVARIG KIM GYLLENPALM		

OMBYGGNAD AV LÄGENHETER
GATHUS

Plan

SKALA		NUMMER	BET
1:50	(A1)	A40-1-11	

Inkom till Stockholms stadsbyggnadskontor - 2020-10-01. Dnr 2020-13271